

ODPIS PROTOKOŁU Z NARADY KOORDYNACYJNEJ

przeprowadzonej w dniu 10.11.2016 r. w Urzędzie Miasta Jelenia Góra - Wydział Geodezji, Kartografii i Katastru, Referat Dokumentacji Geodezyjnej i Kartograficznej, ul. Ptasia 2-3.

Naradę przeprowadzono zgodnie z art. 28b ust. 1 Ustawy z dnia 17 maja 1989 r. – Prawo geodezyjne i kartograficzne (t. j. Dz. U. z 2016 r., poz. 1629) i Zarządzeniem nr 0050.1890.2014.VI Prezydenta Miasta Jeleniej Góry z dnia 17 lipca 2014 r. w sprawie koordynacji projektowanych sieci uzbrojenia terenu na obszarze miasta Jelenia Góra z późn. zm. uwzględniając mapy na których sporządzono projekt, materiały państwowego zasobu geodezyjnego i kartograficznego, uzgodnienia jednostek zarządzających sieciami oraz stanowiska zainteresowanych stron.

Znak sprawy: **G-D.6630.314.2016.**

Przedmiot narady:

PZT - Budowa przyłączy kanalizacji sanitarnej do dz. nr 305/2, 305/3, 305/4 przy ul. Bema w Jeleniej Górze.

Lokalizacja:

Jednostka ewidencyjna	Obręb	Arkusz	Działki
M. Jelenia Góra	0012 SOBIESZÓW - I	8	305/2, 305/3, 305/4, 306

Wnioskodawca: Pracownia Projektowa Inżynierii Sanitarnej i Gazownictwa SANGAZ Halina Łukaszewska,
ul. Miłosza 29 58-560 Jelenia Góra

Stanowiska uczestników narady:

Geodeta Miasta Maria Matuszewska , Osoba reprezentująca: Sławomir Tęcza

Bez uwag.

Miejski Zarząd Dróg i Mostów w Jeleniej Górze, Osoba reprezentująca: Piotr Dyla

Bez uwag.

Urząd Miasta JG WAUiB Referat Budownictwa, Osoba reprezentująca: Michał Stanek

Bez uwag.

Przedsiębiorstwo Wodociągów i Kanalizacji "WODNIK" Sp. z o.o., Osoba reprezentująca: Miłosz Służewski

Bez uwag.

Polska Spółka Gazownictwa sp. z o.o. Zakład w Zgorzelcu, Osoba reprezentująca: Rafał Muller

Bez uwag.

ECO Jelenia Góra Sp. z o.o. , Osoba reprezentująca: Tadeusz Szymko

Bez uwag.

TAURON Dystrybucja S.A. Oddział w Jeleniej Górze, Osoba reprezentująca: Leszek Brzostowski

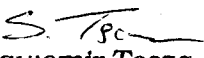
Bez uwag.

Orange Polska S.A. , Osoba reprezentująca: Marek Jawornicki

Mimo wezwania, w naradzie nie uczestniczyli przedstawiciele:

1. Telefonii Dialog sp. z o.o.
2. Operatora Gazociągów Przesyłowych GAZ-SYSTEM S.A. Oddział we Wrocławiu

Z up. PREZYDENTA MIASTA


Sławomir Tęcza
STARSZY SPECJALISTA

.....
(podpis przewodniczącego narady)

Załącznikiem do niniejszego protokołu jest część graficzna zawierająca propozycję usytuowania projektowanych sieci uzbrojenia terenu.

Dodatkowe uwagi i zalecenia:

1. Wszelkie zmiany usytuowania projektowanych sieci i przyłączy podlegają ponownemu uzgodnieniu na naradzie koordynacyjnej.
2. Stosownie do przepisów prawa budowlanego projekt należy opracować geodezyjnie uwzględniając normatywne odległości od istniejącego i projektowanego uzbrojenia podziemnego oraz innych obiektów budowlanych.
3. Inwestor zobowiązany jest do zapewnienia wyznaczenia i pomiarów powykonawczych obiektów budowlanych przez uprawnione jednostki wykonawstwa geodezyjnego. Pomiary powykonawcze sieci uzbrojenia podziemnego należy wykonywać przed ich zakryciem.
4. Prace ziemne w pobliżu istniejących sieci należy wykonywać ręcznie i pod nadzorem ich właścicieli. Skrzyżowania i zbliżenia wykonać zgodnie z obowiązującymi normami.
5. Kopie niniejszego odpisu wraz z załącznikami należy przekazać jednostce wykonawstwa geodezyjnego, która będzie wytyczać sieci i obiekty w terenie.



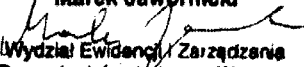
Orange Polska S.A.
Domena Hurt
Dostarczanie i Serwis Usług, Ewidencja i Standardy Infrastruktury
Wydział Ewidencji i Zarządzania Danymi o Infrastrukturze Wrocław
Adres do korespondencji
ul. Długa 60
58-309 Wałbrzych
tel.: 74 840 10 80
fax: 74 842 63 90

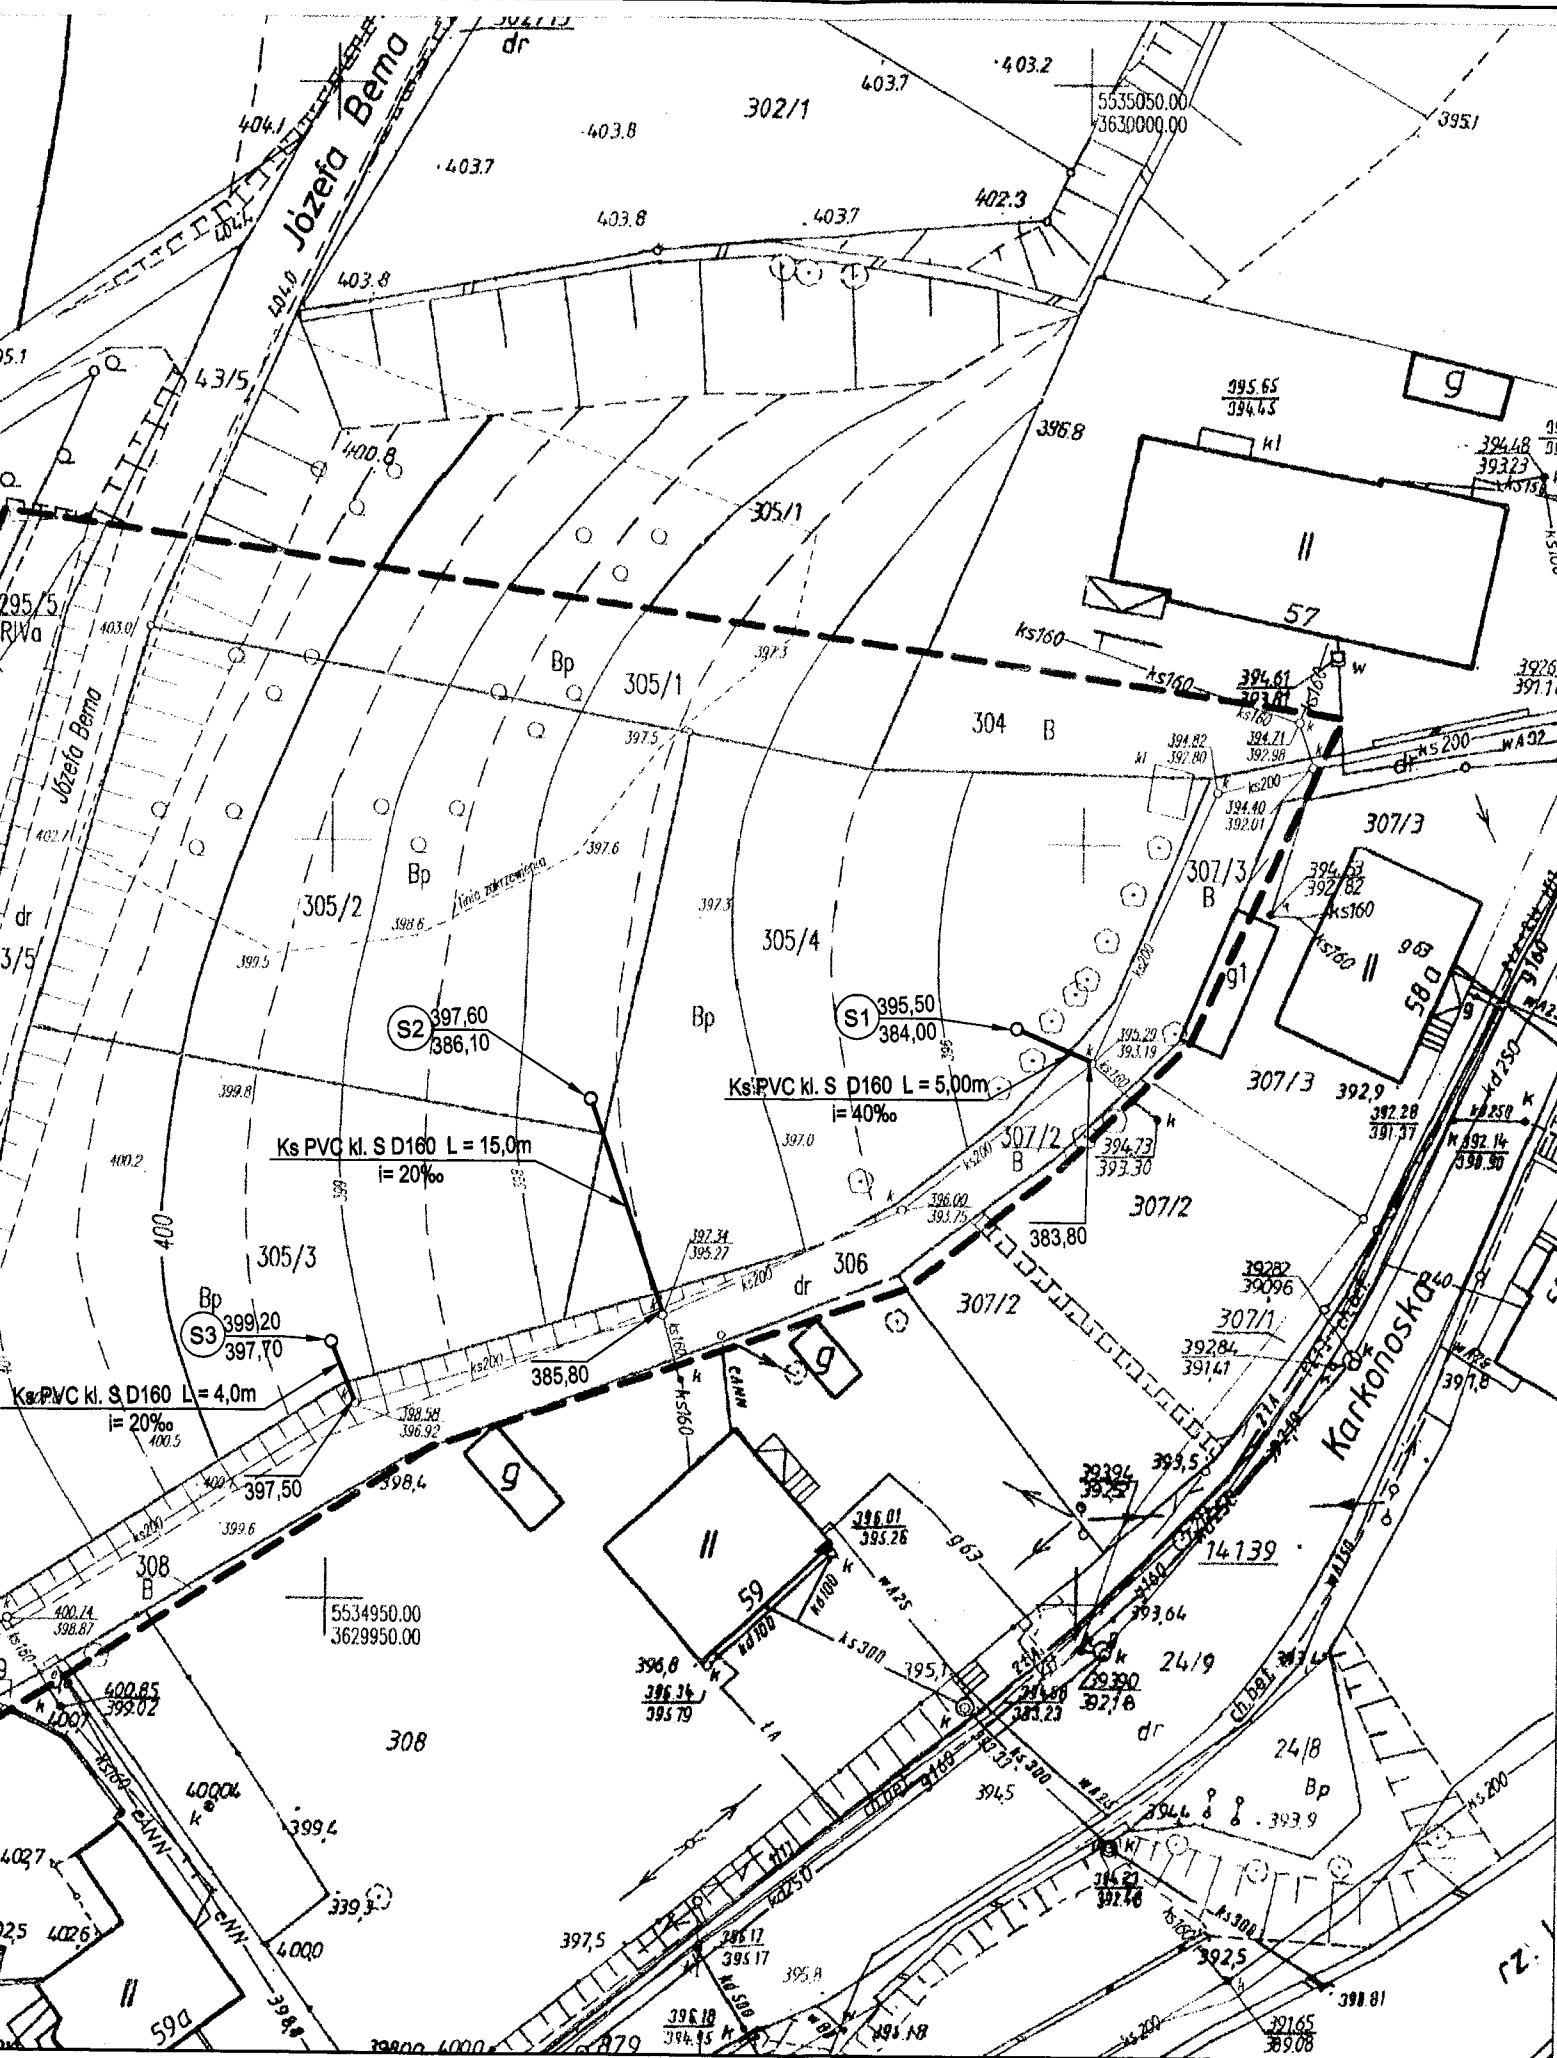
data: 9 listopada 2016

Załącznik do protokołu nr: JGM314/16

Dotyczy: 314/2016 - PZT - Budowa przyłączy kanalizacji sanitarnej do dz. nr 305/2, 305/3, 305/4 przy ul. Bema w Jeleniej Górze.

1. W obrębie opracowania brak jest zaewidencjonowanej infrastruktury administrowanej i eksploatowanej przez ORANGE POLSKA S.A.
2. W przypadku odkrycia, w trakcie robót ziemnych, urządzeń nienaniesionych na przedłożonym planie sytuacyjnym, należy je zabezpieczyć i powiadomić użytkownika: Wydział Utrzymania Usług i Infrastruktury we Wrocławiu, ul. Długa 60, 58-309 Wałbrzych; tel. 74 842 52 28 oraz inspektora nadzoru.

Marek Jawornicki

Wydział Ewidencji i Zarządzania
Danymi o Infrastrukturze Wrocław



AGRAD BIURO GEODEZYJNO-PROJEKTOWE Marcin Kostrzewski 58 - 500 Jelenia Góra, ul. Mostowa 5a tel./fax 75 64 32 412, kom. 607 427 738		Mapa do celów projektowych skala 1:500	
województwo:	dołnośląskie	Układ wsp. płaskich.	65/4
powiat:	Jelenia Góra	Układ wsp. wysokościowych.	Kronstadt
jednostka ewidencyjna:	026101_1, M. Jelenia Góra	nr ewid. zgłoszenia:	G-D.6640.666.2016
obręb:	0012	nr sekcji:	461.412.2443,2444 461.414.0421,0422
Obiekt:	ul. Bema, dz. nr: 295/15, 305/2, 305/3, 305/4, 306		
1. Uzgodnienia ZUDP:		61/2014	
2. Informacje na temat sl. gruntowych:		Nie badano ksiąg wieczystych.	
3. Aktualizację mapy wykonano:		11.10.2016 r.	
4. Zakres opracowania:		-----	
5. Oświadczenia:		Nie wyklucza się istnienia niewykazanego na niniejszej mapie uzbrojenia podziemnego, które nie było zgłoszone do ewidencji lub o których brak jest informacji w instytucjach branżowych. Granice zgodne są ze stanem ewidencji gruntów. Mapa nadaje się do celów projektowych.	

AGRAD
BIURO GEODEZYJNO-PROJEKTOWE
Marcin Kostrzewski
58-500 Jelenia Góra, ul. Mostowa 5a
tel./fax 75 64 32 412, kom. 607 427 738
NIP 633 195 71 80

GEODETA UPRAWNIONY
inż. Marcin Kostrzewski
nr upr. 14635

Poświadczam, że niniejszy dokument został opracowany w wyniku prac geodezyjnych i kartograficznych, których rezultaty zawiera opis techniczny wpisany do ewidencji materiałów państwowego zasobu geodezyjnego i kartograficznego.
Organ prowadzący państwowy zasób geodezyjny i kartograficzny
identyfikator ewidencyjny materiału geodezyjnego i kartograficznego
data wpisania opisu technicznego do ewidencji materiałów państwowego zasobu geodezyjnego i kartograficznego
imię, nazwisko i podpis osoby reprezentującej organ

Prezydent Miasta Jelenia Góra
P.0261.2016.701
26 PAZ 2016
Z up. PREZYDENTA MIASTA

Zbigniew Kotłowski
KIEROWNIK REFERATU
DOKUMENTACJA GEODEZYJNA I KARTOGRAFICZNA

PREZYDENT MIASTA JELENIA GÓRA
Na posiedzeniu/W drodze komunikacji elektronicznej
koordynacji usytuowania projektowanego sieci uzbrojenia terenu

KS
(wyszczególnienie sieci uzbrojenia terenu)

PREZYDENTA MIASTA
Sławomir Tęcza
STARSZY SPECJALISTA

— projektowane przyłącze kanalizacji sanitarnej ze studzienką D 600mm

PRACOWNIA PROJEKTOWA SANGAZ INŻYNIERII SANITARNEJ I GAZOWNICTWA SANGAZ ul. Miłosza 29, 58-560 JELENIA GÓRA					
TEMAT: Budowa kanalizacji sanitarnej Jelenia Góra ul. Gen.J. Bema Część 2 - przyłącza do działek 305/2, 302/3, 305/4					NR UMOWY:
STADIUM: PROJEKT BUDOWLANY					SKALA: 1:500
TYTUŁ RYSUNKU: Projekt zagospodarowania terenu.					
STANOWISKO	IMIĘ I NAZWISKO		DATA	PODPIS	NR RYS.: 2
PROJEKTANT	mgr inż. Halina Łukaszewska	3/98/JG	10.2016		
SPRAWDZAJĄCY	mgr inż. Anna Wojska	113/DOŚ/07	10.2016		
ASYSTENT	mgr inż. Magda Stańczyk				